



**FASADPERSPEKTIV**  
EJ SKALENLIG

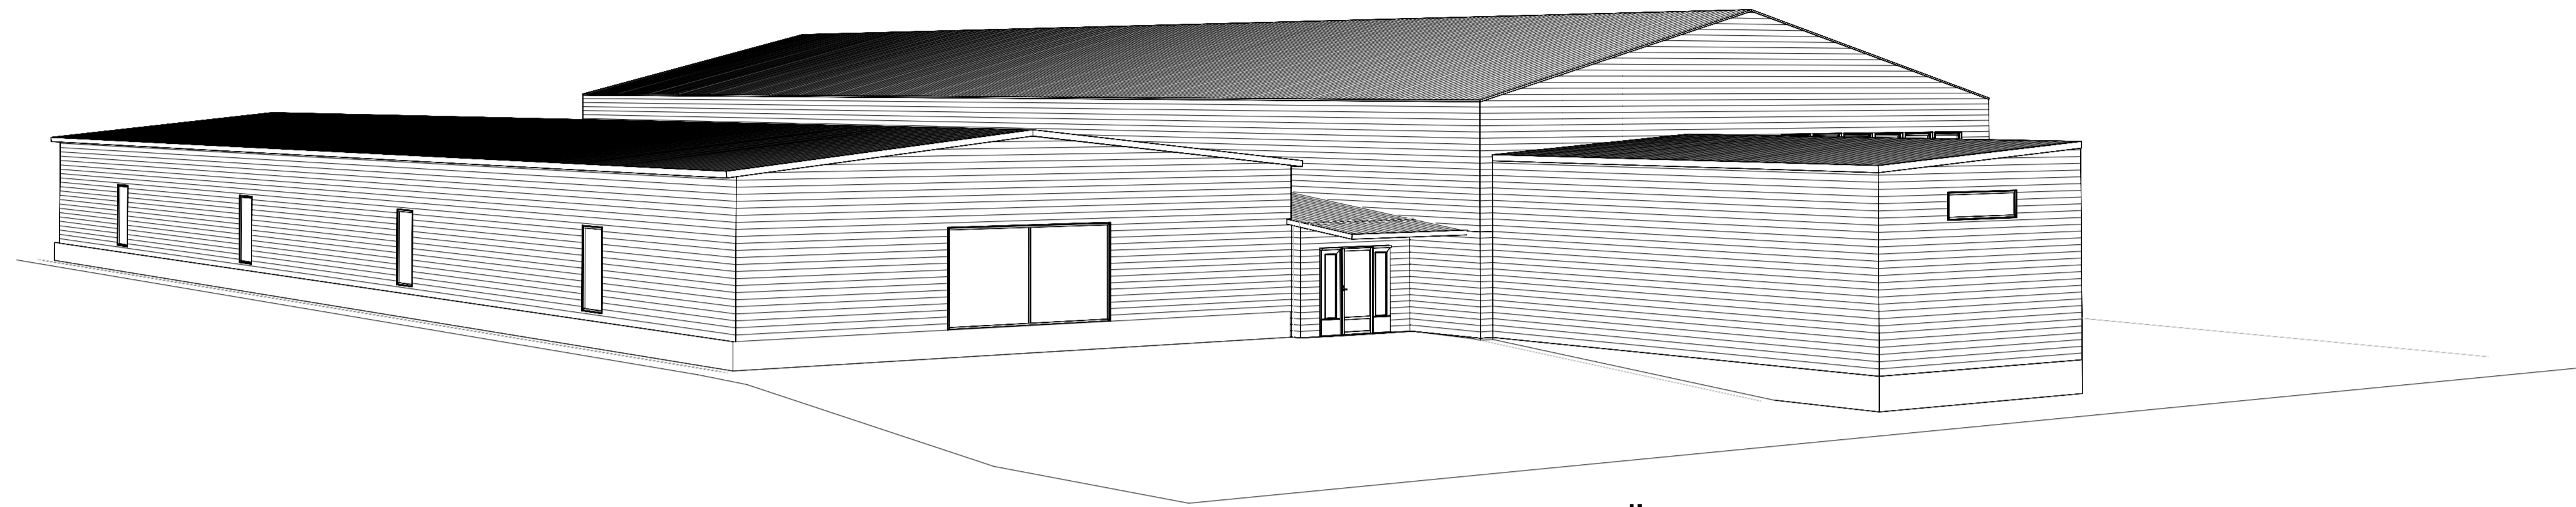

FASAD MOT SYDÖST

**FASADER**  
SKALA 1:100

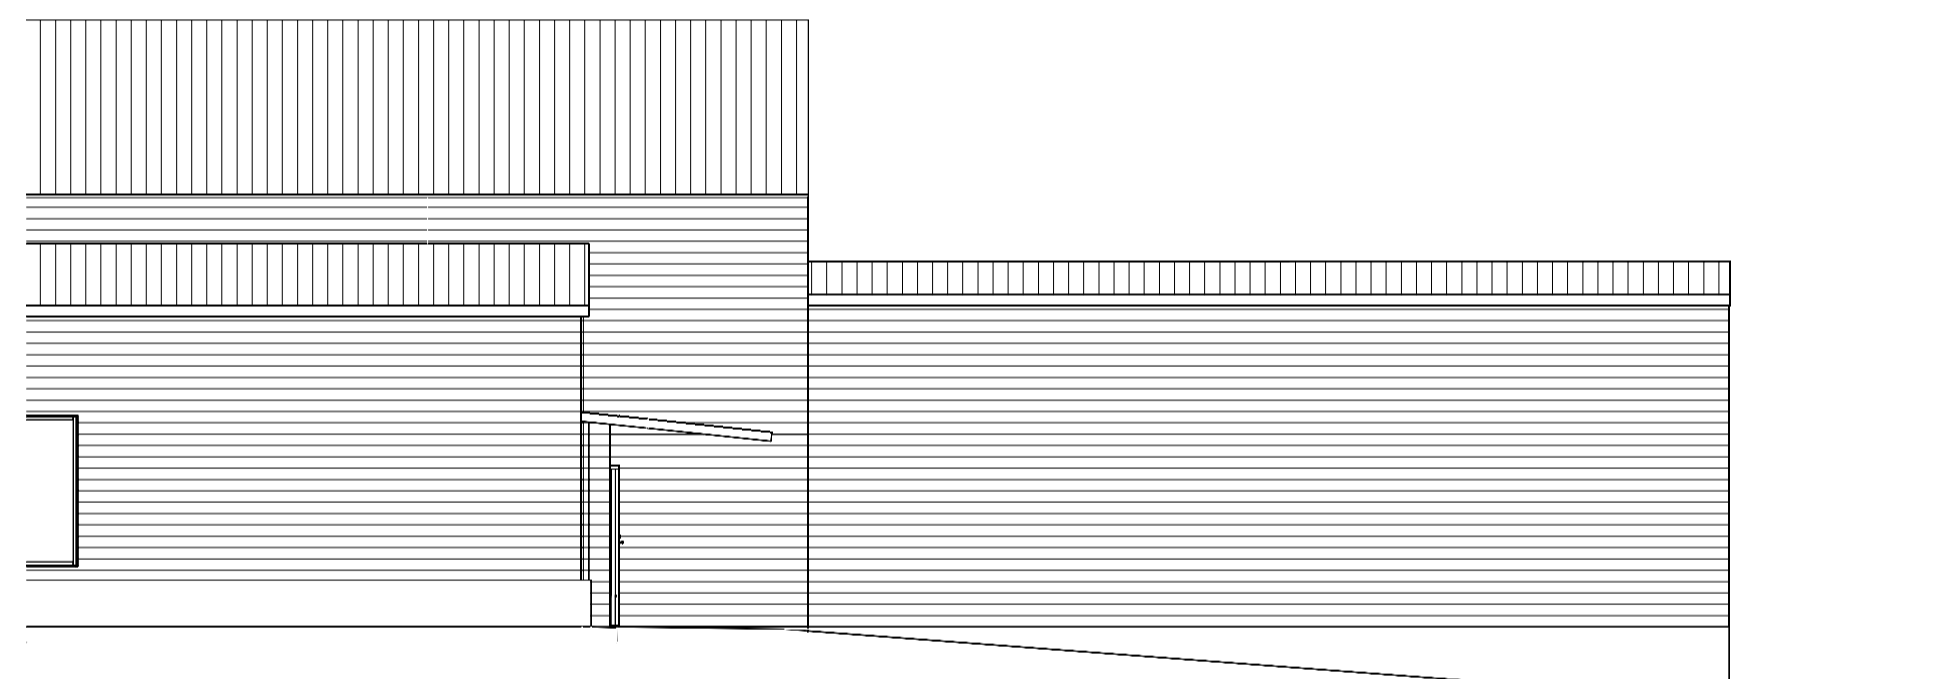

FASAD MOT SÖDER



FASAD MOT NORR



FASAD MOT ÖSTER



RELATIONSHANDLINGS INTYG  
HÄRMED INTYGAS ATT RELATIONSHANDLINGEN ÖVERINSTÄMMER MED UTFÖRANDET

*Peter Eriksson*  
Peter Eriksson  
Östervåla 2023-02-07

**Upplanda Lantbruk & Bygg**  
• Cadritningar  
• Bygglövsritningar  
• Konsult  
Tel 070-6838264 • www.upplandabygg.se

UPPLANDA LANTBRUK & BYGG  
UPPLANDA 329  
740 46 ÖSTERVÅLA  
070-683 82 64  
peter@upplandabygg.se

**Upplanda Lantbruk & Bygg**  
www.upplandabygg.se • 070-683 82 64

ÖSTERVÅLA-BORGEN 5:7  
DALVÄGEN 9  
740 46 ÖSTERVÅLA  
ÖSTERVÅLA-BORGEN FASTIGHETER AB

BET	ANT	ÄNDRINGEN AVSER	DATUM	SIGN
			2023-02-07	
RELATIONSHANDLING			ANSVARIG	
FASADER			SKALA	1:100 vid A1 utskrift
OMBYGGNAD / TILLBYGGNAD			NUMMER	A 03
UPPDRAG NR/RITN. NR	RITKONSTR AV	HANDLAGGARE		
2018-22	Peter			